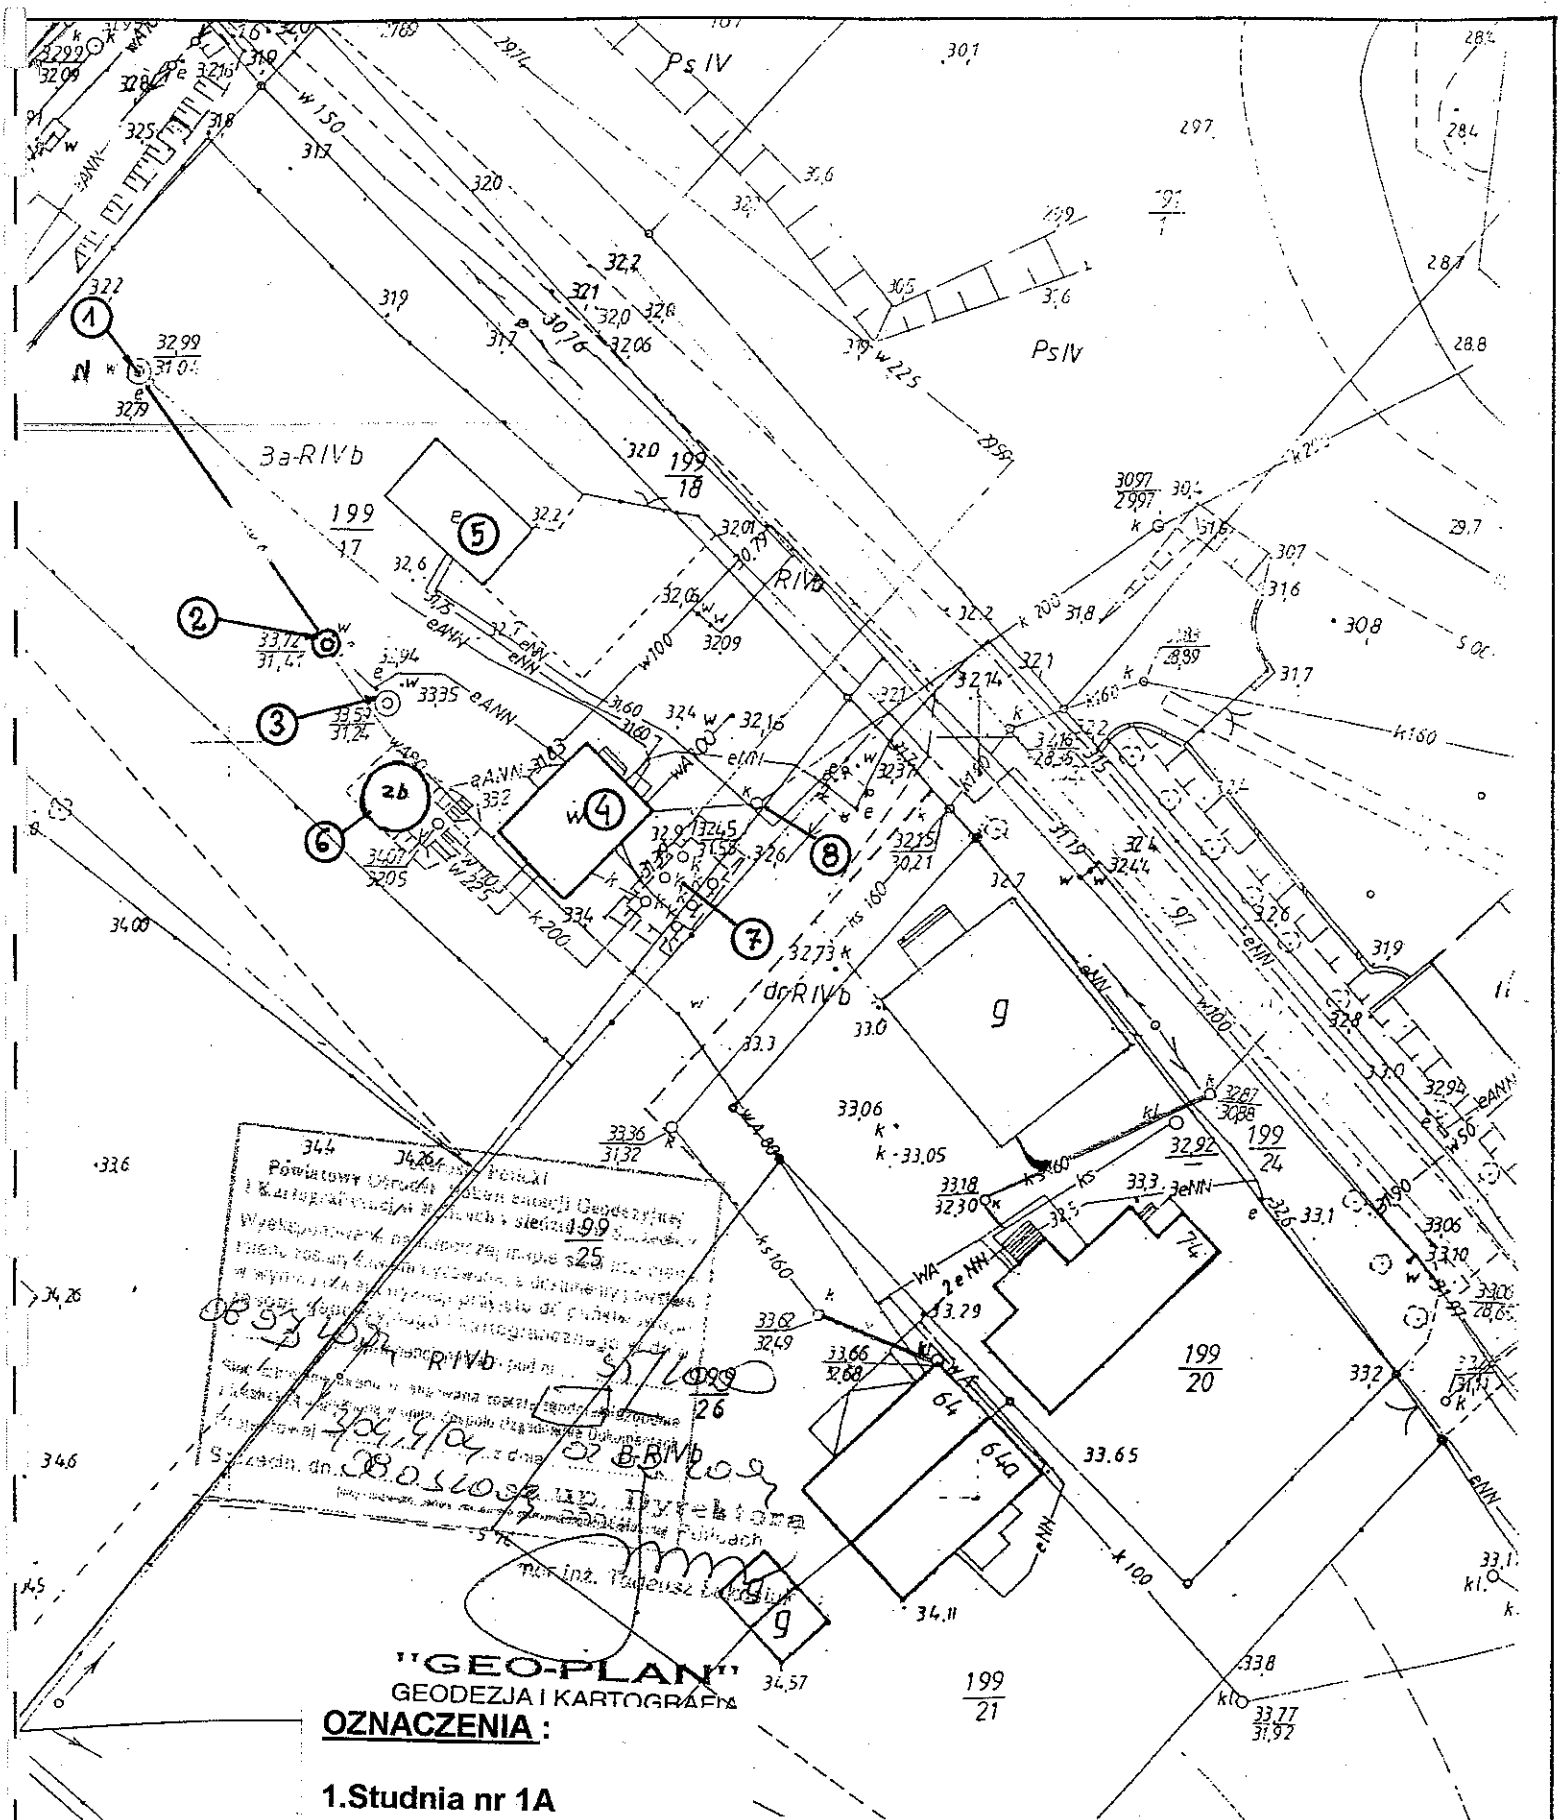

OZNACZENIA :

1. Studnia nr 1A
2. Studnia nr 2
3. Studnia Nr 2A
4. Budynek SUW
5. Pomieszczenie agregatu prądotwórczego
6. Zbiornik retencyjny
7. Odstojnik ścieków z płukania filtrów
8. Punkt poboru próbek ścieków do analiz

POWYKONAWCZA KANALIZACJI

„OPERAT" S.C. 71 - 556 Szczecin ul. Naruszewicza 1/10 tel. 091 422 45 57		
Operat wodnoprawny na pobór wód podziemnych oraz odprowadzanie ścieków z płukania filtrów na ujęciu w m. KOŁBASKOWO, powiat Police		
PLAN SYTUACYJNY UJĘCIA		
Skala 1 : 500	Październik 2005	Rys. nr 2